



PIANO INTERPIANO

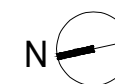

0m 1m 2m

VIA TORLEONE

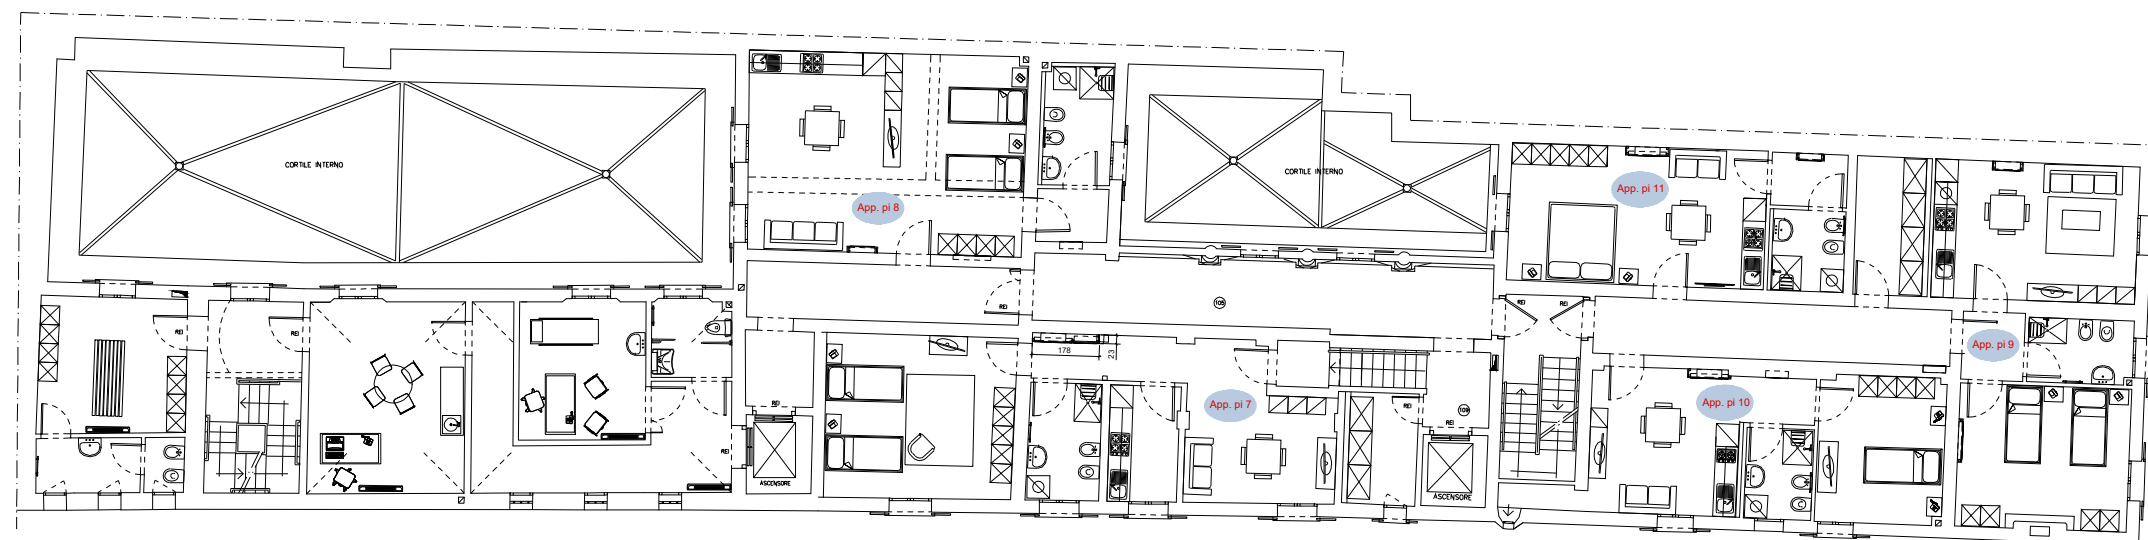

VIA BORCHETTA

STRADA MAGGIORE