
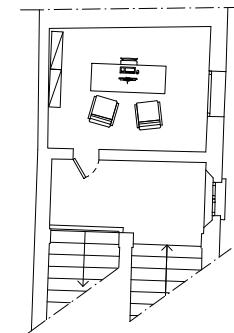



VIA TORLEONE

PIANO TERRA

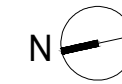


STRALCIO VANO SCALA
PIANEROTTOLO INTERMEDIO
TRA IL PIANO TERRA E IL PIANO PRIMO

Pianta soppalco App.ti 4pt e 5pt

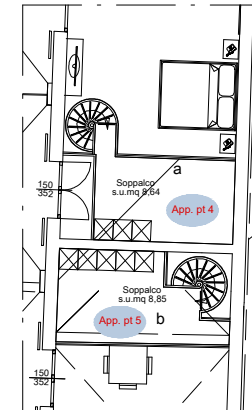

Pianta soppalco App.ti 1pt e 2pt

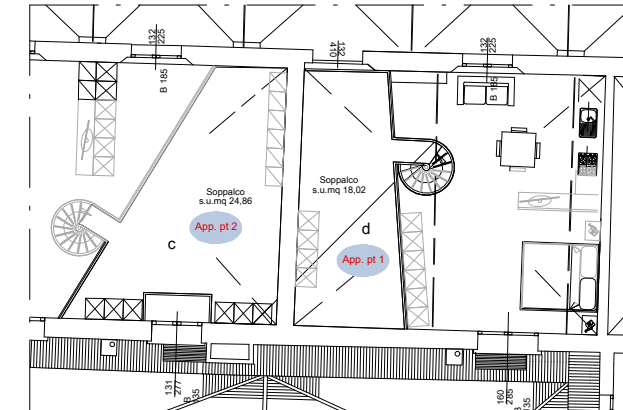

STRADA MAGGIORE

VICOLO BORCHETTA